


**ZMĚNA ÚZEMNÍHO PLÁNU č.1
RADENÍN**
měřítko 1:5000

**VÝKRES VEŘEJNĚ PROSPĚŠNÝCH
STAVEB, OPATŘENÍ A ASANACÍ**

- LEGENDA**

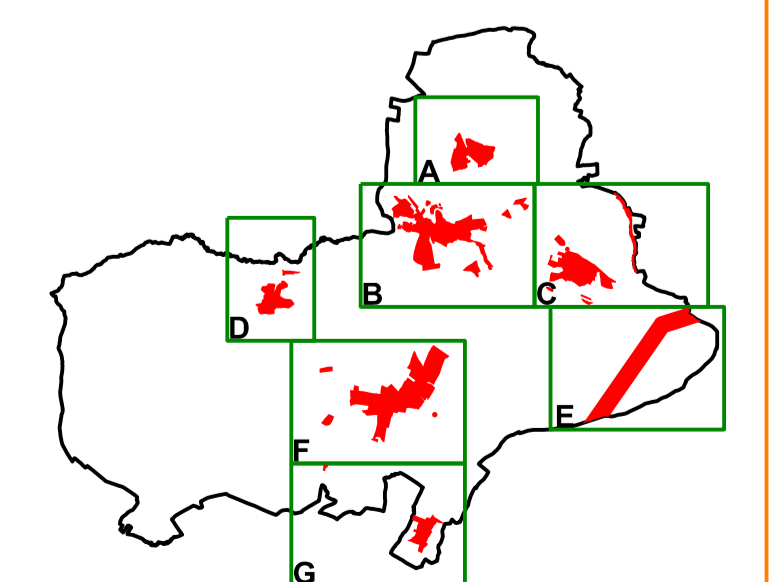

VÝKRES VEŘEJNĚ PROSPĚŠNÝCH STAVEB, OPATŘENÍ A ASANACÍ			